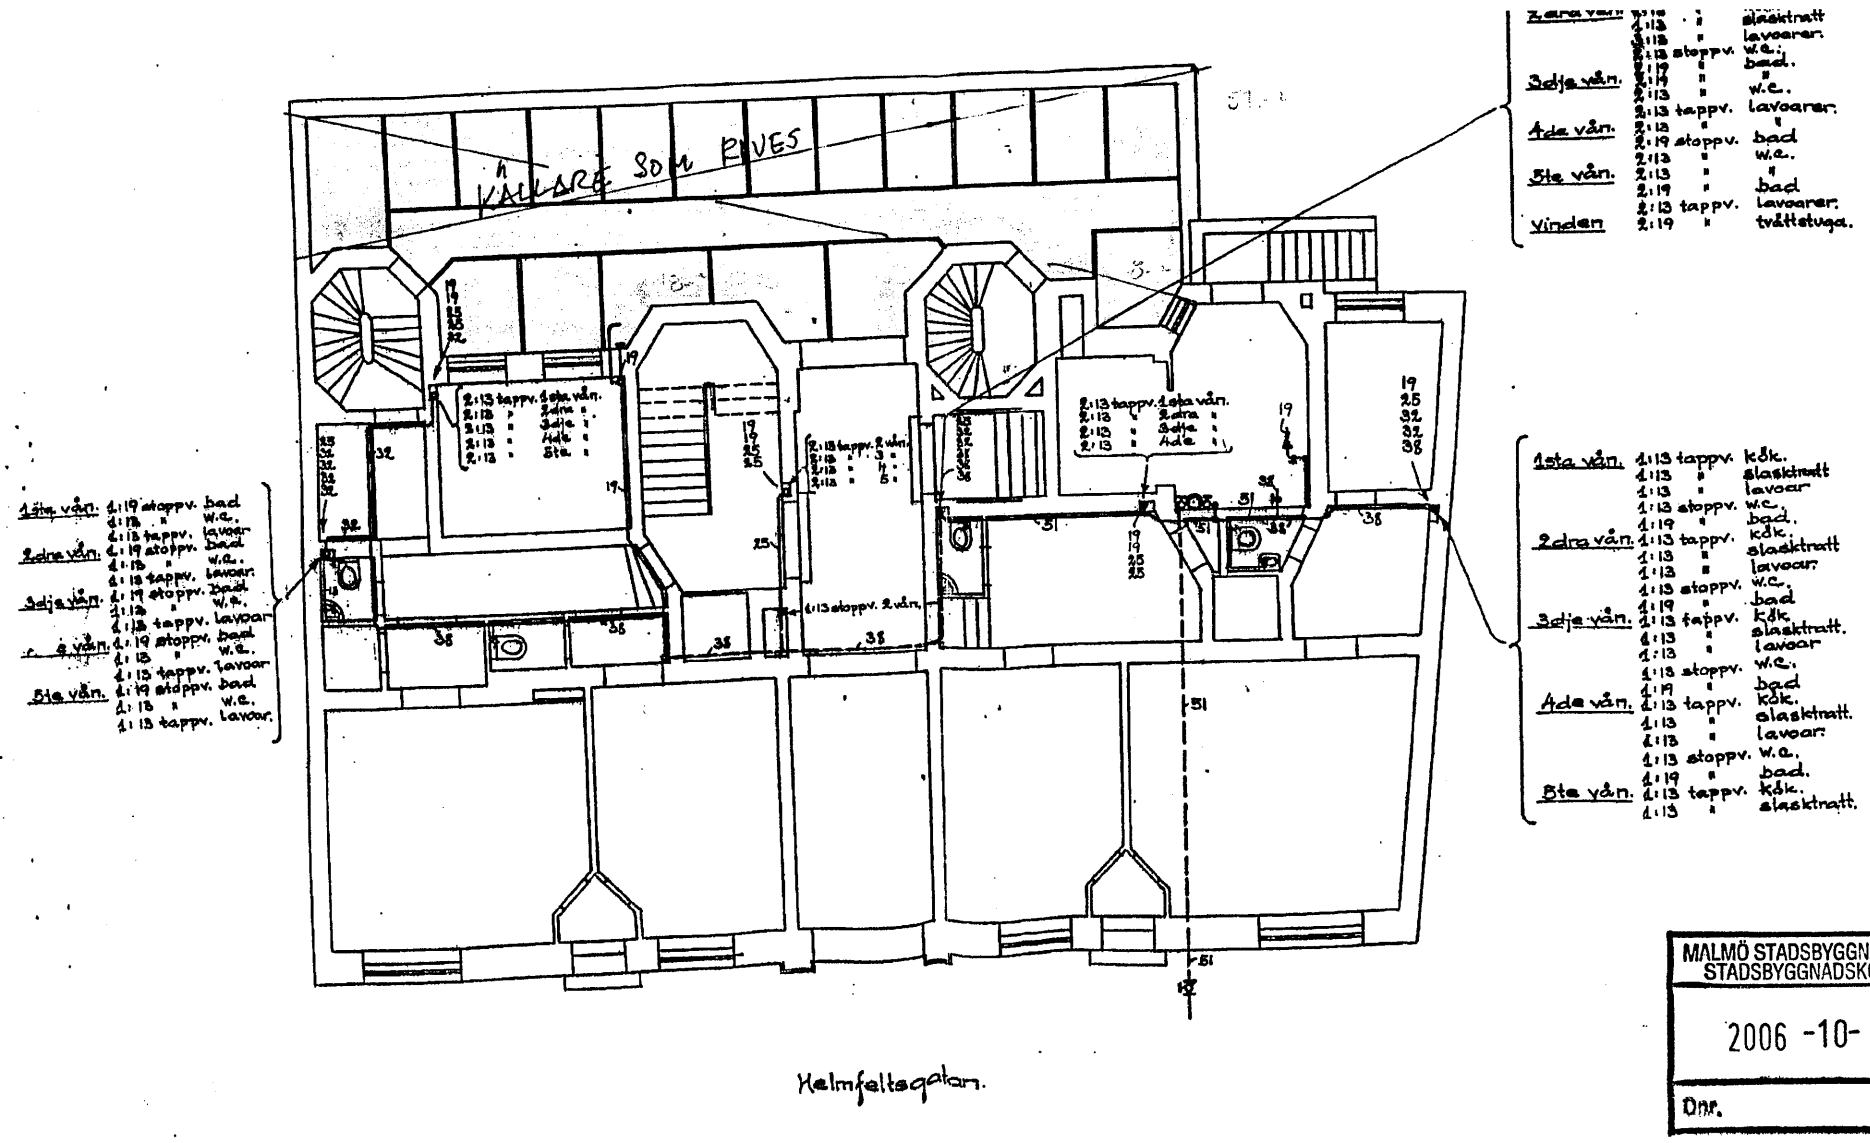

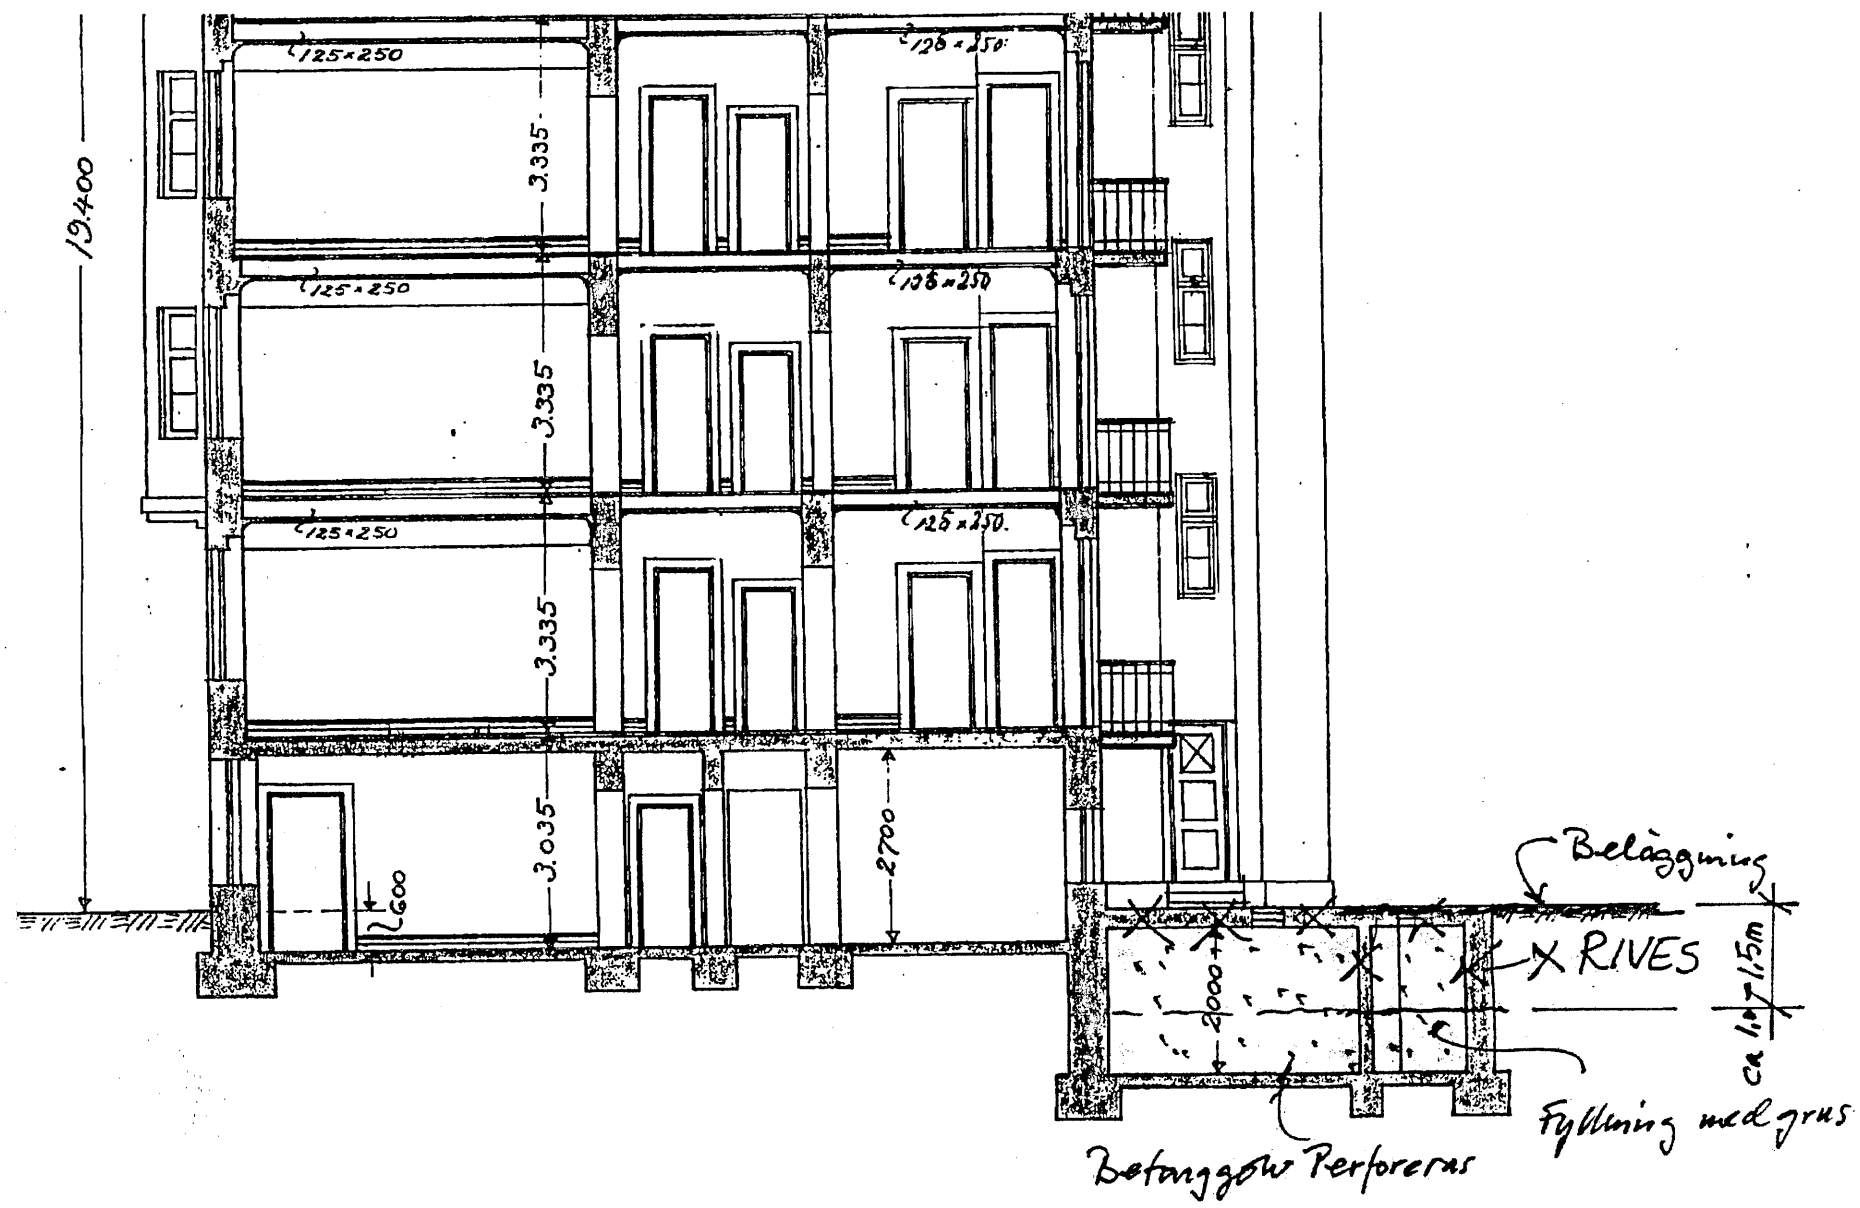

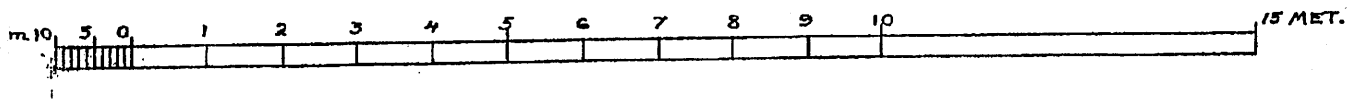

MALMÖ STADSBYGGNADSNÄMND
STADSBYGGNADSKONTORET
2006 -10- 11
Dnr.

MALMÖ DE

MALMÖ STADSBYGGNADSNÄMND
TILLHÖR BYGGANMÄLAN
2006 -10- 26 BA 0 8 14
RELATIONSHANDLING
Litt

PRIMSTEN 3
GÅROSKULLARE BOSTÄDER